Grad Sinj

201604525

Točka:

Predmet: Prijedlog Zaključka o pokretanju postupka evidentiranja stvarnog stanja javnog dobra u općoj uporab i- nerazvrstanih cesta u vlasništvu Grada Sinja za 2016. godinu

REPUBLIKA HRVATSKA
SPLITSKO-DALMATINSKA ŽUPANIJA

GRAD SINJ
GRADONAČELNIK

Klasa: 940-01/16-01/12
Urbroj: 2175/01-03-16-6
Sinj, 05. svibnja 2016. godine

GRADSKO VIJEĆE GRADA SINJA
n/p predsjednice
Ivane Šablć, prof.

Na temelju čl. 48. st.1. Zakona o lokalnoj i područnoj (regionalnoj) samoupravi (NN br. 33/01, 60/01- vjerodostojno tumačenje, 129/05, 109/07, 125/08, 36/09, 150/11, 144/12 i 19/13), čl 53. Statuta Grada Sinja («Službeni glasnik Grad Sinja» br. 10/09 i 02/13) i čl. 70. stavak 2. Poslovnika Gradskog vijeća grada Sinja („Službeni glasnik Grada Sinja" broj 02/10 i 02/13) prosljeđujem Gradskom vijeću Grada Sinja na razmatranje i usvajanje Prijedloga Zaključka o pokretanju postupka evidentiranja stvarnog stanja javnog dobra u općoj uporabi- nerazvrstanih cesta u vlasništvu Grada Sinja za 2016. godinu.

U skladu s člankom 72. Poslovnika Gradskog vijeća Grada Sinja («Službeni glasnik Grada Sinja» br.02/10 i 02/13) na radnim tijelima, objašnjenja i obrazloženja u ime predlagatelja davat će Ankica Panza, v.d. pročelnica Upravnog odjela za prostorno uređenje, komunalne djelatnosti, gospodarstvo i upravljanje imovinom, koja će ujedno biti i izvjestitelj ove točke dnevnog reda na 21. sjednici Gradskog vijeća Grada Sinja.

Obnašateljica dužnosti gradonačelnika
Zamjenica gradonačelnika
Kristina Križanac, struč.spec.oec.,v.r.

OBRAZLOŽENJE
uz Prijedlog Zaključka o pokretanju postupka evidentiranja stvarnog stanja javnog dobra u općoj uporabi - nerazvrstanih cesta u vlasništvu Grada Sinja za 2016. godinu

1. Pravni temelj

Pravni temelj za donošenje o pokretanju postupka evidentiranja stvarnog stanja javnog dobra u općoj uporabi- nerazvrstanih cesta u vlasništvu Grada Sinja za 2016.godinu je članak 35. toč. 2. Zakona o vlasništvu i drugim stvarnim pravima („Narodne novine" broj 91/96, 68/98, 137/99, 22/00, 73/00, 114/01, 79/06, 141/06, 146/08, 38/09 i 153/09 , članka 123. do 133. Zakona o cestama („Narodne novine" broj 84/11,22/13,54/13, 148/13 i 92/14) i članka 35. Statuta Grada Sinja („Službeni glasnik Grada Sinja" broj 10/09 i 02/13).

2. Ocjena stanja, osnovna pitanja koja se uređuju ovim Zaključkom, te svrha koja se želi postići uređenjem odnosa na predložen način

Upis javnih cesta koje su izgrađene do stupanja na snagu Zakona o cestama, a nisu upisane u zemljišne knjige ili nisu evidentirane niti u katastarskom operatu, reguliran je u prijelaznim i završnim odredbama toga zakona, i to za nerazvrstane ceste člankom 131. Zakona o cestama.

Upis svih vrsta cesta izgrađenih do stupanja na snagu zakona o cestama provodi se u zemljišnim knjigama bez obzira na postojeće upise vlasništva, što praktično znači da će postojeći vlasnici biti brisani iz zemljišnih knjiga , bez provjere da li postoji akt na temelju kojeg je prestalo njihovo pravo vlasništva i da li je za na taj način oduzetu imovinu, isplaćena naknada prema odredbama Zakona o izvlaštenju ili kojeg drugog propisa.

Člankom 131 stavak 3 Zakona o cestama određeno je da se nerazvrstane ceste koje nisu upisane u zemljišnim knjigama ili u zemljišnim knjigama nije upisano njihovo stvarno stanje upisuju u zemljišne knjige po službenoj dužnosti na temelju prijavnog lista, koji nakon evidentiranja nerazvrstane ceste, odnosno njezinog stvarnog stanja u katastru, zemljišno knjižnom sudu po službenoj dužnosti dostavlja tijelo nadležno za katastar.

Ukoliko takva cesta nije upisana u katastar ili pak nije evidentirano njezino stvarno stanje, tada će se postupiti prema članku 131. stavak 4. Zakona o cestama koji određuje jedinica lokalne samouprave na čijem se području nalazi ta nerazvrstana cesta, odnosno pravna osoba koja je njome ovlaštena upravljati, U našem slučaju Grad Sinj, dužan je dostaviti nadležnom tijelu za katastar odgovarajući geodetski elaborat kojim je snimljeno izvedeno stanje.

Nakon provedbe u katastru, prijavni list dostavlja se po službenoj dužnosti zemljišnoknjižnom odjelu koji ga provodi temeljem članka 131. stavak 3. Zakona o cestama.

Zemljišno knjižni sud o tome donosi rješenje kojim se mijenjaju podaci o česticama(usklađenje površine, način uporabe i naziva), briše pravo vlasništva za korist do sada upisanih vlasnika i upisuje u vlastovnicu da su nekretnine javno dobro u općoj uporabi u neotuđivom vlasništvu Grada Sinja.

Grad Sinj u svom proračunu za 2016. godinu predvidio je sredstva za ovu namjenu.

3. Procjena sredstava potrebnih za provođenje Zaključka, te način njihovog osiguranja
Sredstva za provođenje predloženog Zaključka osigurana su u Proračunu Grada Sinja za 2016. godinu.

4. Tekst Prijedloga Zaključka
U privitku.

Na temelju članka 35. toč. 2. Zakona o vlasništvu i drugim stvarnim pravima („Narodne novine" broj 91/96, 68/98, 137/99, 22/00, 73/00, 114/01, 79/06, 141/06, 146/08, 38/09 i 153/09) i članka 123. Do 133. Zakona o cestama („Narodne novine" broj 84/11,22/13,54/13, 148/13 i 92/14) i članka 35. Statuta Grada Sinja („Službeni glasnik Grada Sinja" broj 10/09 i 02/13), povodom zahtjeva **Grada Sinja, Dragašev prolaz 24/I, OIB: .03210055420,** Gradsko Vijeće Grada Sinja na 24. sjednici održanoj dana,---svibnja 2016. godine, donijelo je

ZAKLJUČAK

o pokretanju postupka evidentiranja stvarnog stanja javnog dobra u općoj uporabi – nerazvrstanih cesta u vlasništvu Grada Sinja za 2016. godinu

I.

Pokreće se postupka evidentiranja stvarnog stanja javnog dobra u općoj uporabi- nerazvrstanih cesta u vlasništvu Grada Sinja za 2016. godinu, i to za:

- katastarsku čest. zem 1083 idr. K.O. Radošić u zaseoku Medvidi, sve prema Geodetskom snimku stvarnog položaja prometnice u zaseoku Medvidi (Radošić) Izrađenoj od Geoid d.o.o. , Ured za geodetske poslove, Sinj, Šetalište A Stepinca 2, od travnja 2016 . godine koja čini sastavni dio ovoga zaključka;
- katastarsku čest. zem 602/1 i dr. K.O. Radošić u zaseoku Klanac, sve prema Geodetskom snimku stvarnog položaja nerazvrstane lokalne prometnice u zaseoku Klanac (Radošić) Izrađenoj od Geoid d.o.o. , Ured za geodetske poslove, Sinj, Šetalište A Stepinca 2, od prosinac 2015 . godine koja čini sastavni dio ovoga zaključka;
- katastarsku čest. zem 1944/1. K.O. Brnaze, sve prema Geodetskom snimku stvarnog položaja Dalmatinske ulice (koja predstavlja u naravi nerazvrstanu cestu u zaseoku Budimiri u Sinju) Izrađenoj od Geoid d.o.o. , Ured za geodetske poslove, Sinj, Šetalište A Stepinca 2, od prosinac 2015 . godine koja čini sastavni dio ovoga zaključka;
- katastarsku čest. zem 3651 i dr. K.O. Glavice, sve prema Geodetskom snimku stvarnog položaja nerazvrstane lokalne prometnice preklopljene na DOF 5/11, (lokacija Jenjići Glavice, koja predstavlja javno dobro u općoj uporabi - nerazvrstanu cestu u vlasništvu Grada Sinja), Izrađenoj od Geoid d.o.o., Ured za geodetske poslove, Sinj, Šetalište A Stepinca 2, od prosinac 2015 . godine koja čini sastavni dio ovoga zaključka, i
- katastarsku čest. zem.1944/1 i dr. K.O. Glavice, sve prema Geodetskom snimku stvarnog položaja prometnice u zaseoku Ljubičići i Masnići, (koja predstavlja javno dobro u općoj uporabi - nerazvrstanu cestu u vlasništvu Grada Sinja), Izrađenoj od Geoid d.o.o., Ured za geodetske poslove, Sinj, Šetalište A Stepinca 2, travanj 2016 . godine koja čini sastavni dio ovoga zaključka.

II.


Ovaj Zaključak može se koristiti u dokazne svrhe u upravnom postupku izrade geodetskih elaborata izvedenog stanja nerazvrstanih cesta navedenih u točci I. ovog Zaključka, čija izrada će teretiti sredstva proračuna Grada Sinja.

III.

Ovaj Zaključak dostavit će se izrađivaču geodetskih elaborata izvedenog stanja nerazvrstanih cesta navedenih u točci I. ovog Zaključka radi provedbe u zemljišnoj knjizi i katastru zemljišta.

Gradsko vijeće Grada Sinja
Klasa: 940-01/16-01/2
Urbroj: 2175/1-01-16-6
Sinj,----svibnja 2016. godine

Predsjednik Gradskog vijeća
Grada Sinja
Ivana Šabić prof.

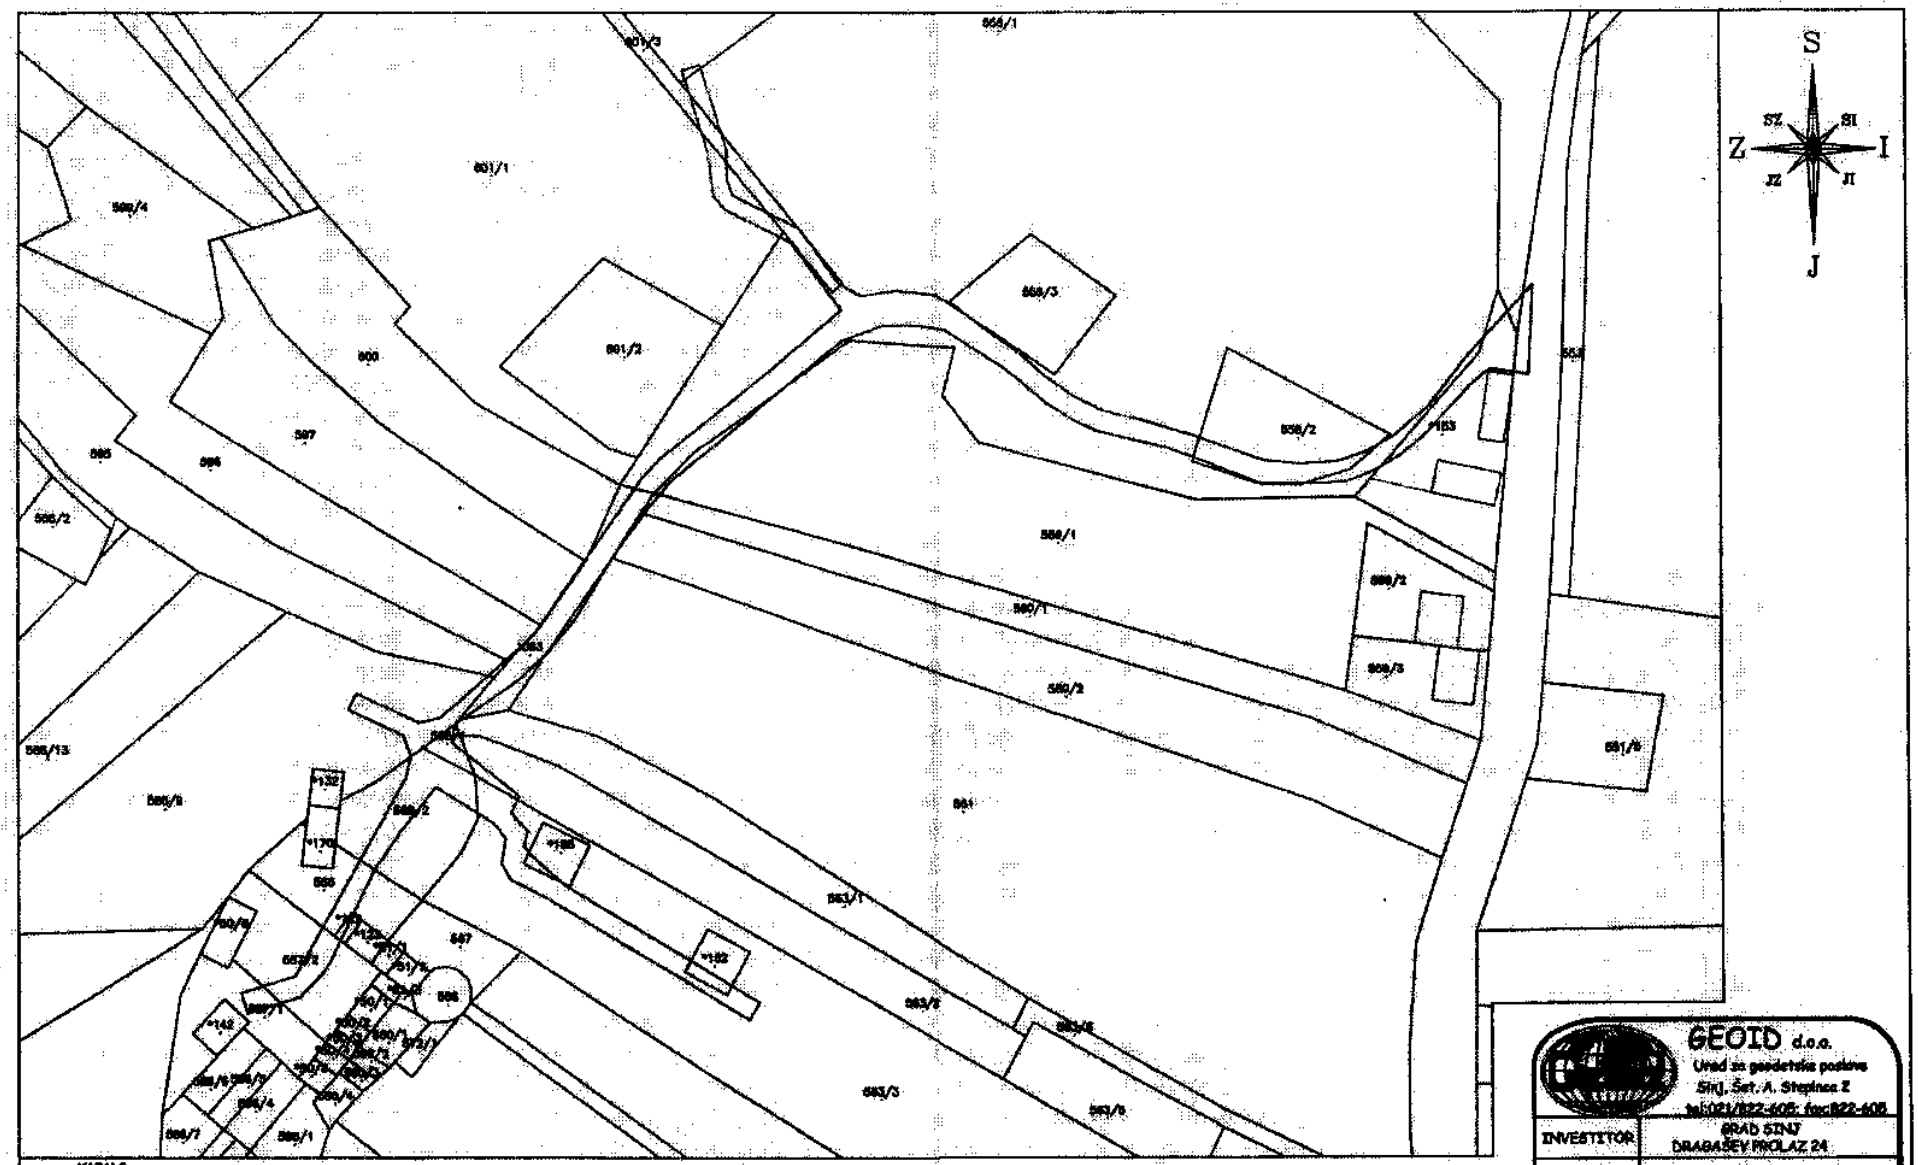

KAZALO:

——— KATASTARSKE GRANICE

——— POLOŽAJ IZVEDENE PROMETNICE NA DOF-U 5/11


2/113 BROJ KAT. Č. ZEM.

KORIŠTENA JE METODA SEGMENTNOG UKLOPA KATASTARSKOG PLANA NA DOF 5/11

IZVEDENA CESTA NALAZI SE NA DIJELOVIMA SLJEDEĆIH KATASTARSKIH ČESTICA: *153, 559/2, 602/1, 559/1, 559/3, 601/3, 601/1, 559/1, 560/1, 560/2, 1083, 561, 597, 600, 596,595, 563/1, 559/6, 560/1, 563/2, 559/2, *125, *182, 563/3, 556, *122, 557/2, 557/1 sve k.o. Radošić

GEOID d.o.o.
Šet. Stjepana Stepinca 2
21230 SINJ

GEOID d.o.o. Ured za geodetske poslove Sinj, Šet. A. Stepinca 2 tel:021/822-605; fax:822-606	
INVESTITOR	GRAD SINJ DRAGAŠEV PROLAZ 24
SADRŽAJ	Geodetski snimak stvarnog položaja prometnice u naselju Radošić (Dodatak)
LOKACIJA	kat. č. zem. 1083, ... k.o. Radošić
IZRADILI	Stipe Pavić, ing. geod. Ante Šušnjara, mag. ing. geod. et. geoinf.
DATUM	Travanj, 2016. god.
MJERILO	1:1000

 

S
SZ SI
Z I
JZ JI
J

KAZALO:

——— KATASTARSKE GRANICE

——— POLOŽAJ IZVEDENE PROMETNICE NA DOF-U 5/11


279/3 BROJ KAT. Č. ZEM.

KORIŠTENA JE METODA SEGMENTNOG UKLOPA KATASTARSKOG PLANA NA DOF 5/11

IZVEDENA CESTA NALAZI SE NA ĐUELOVIMA SLIJEDEĆIH KATASTARSKIH ČESTICA: *153, 569/2, 602/1, 559/1, 556/3, 601/3, 601/1, 555/1, 560/1, 559/2, 1063, 891, 597, 605, 596, 595, 553/1, 599/3, 565/1, 599/2, 566/2, *155, *152, 553/3, 555, *128, 557/2, 557/1 iz k.o. Radošić

GEOID d.o.o.
Šet. Alojzija Stepinca 2
21230 SINJ

INVESTITOR	GRAD SINJ DRAGAŠEV PROLAZ 24
MJERILO	1:1000

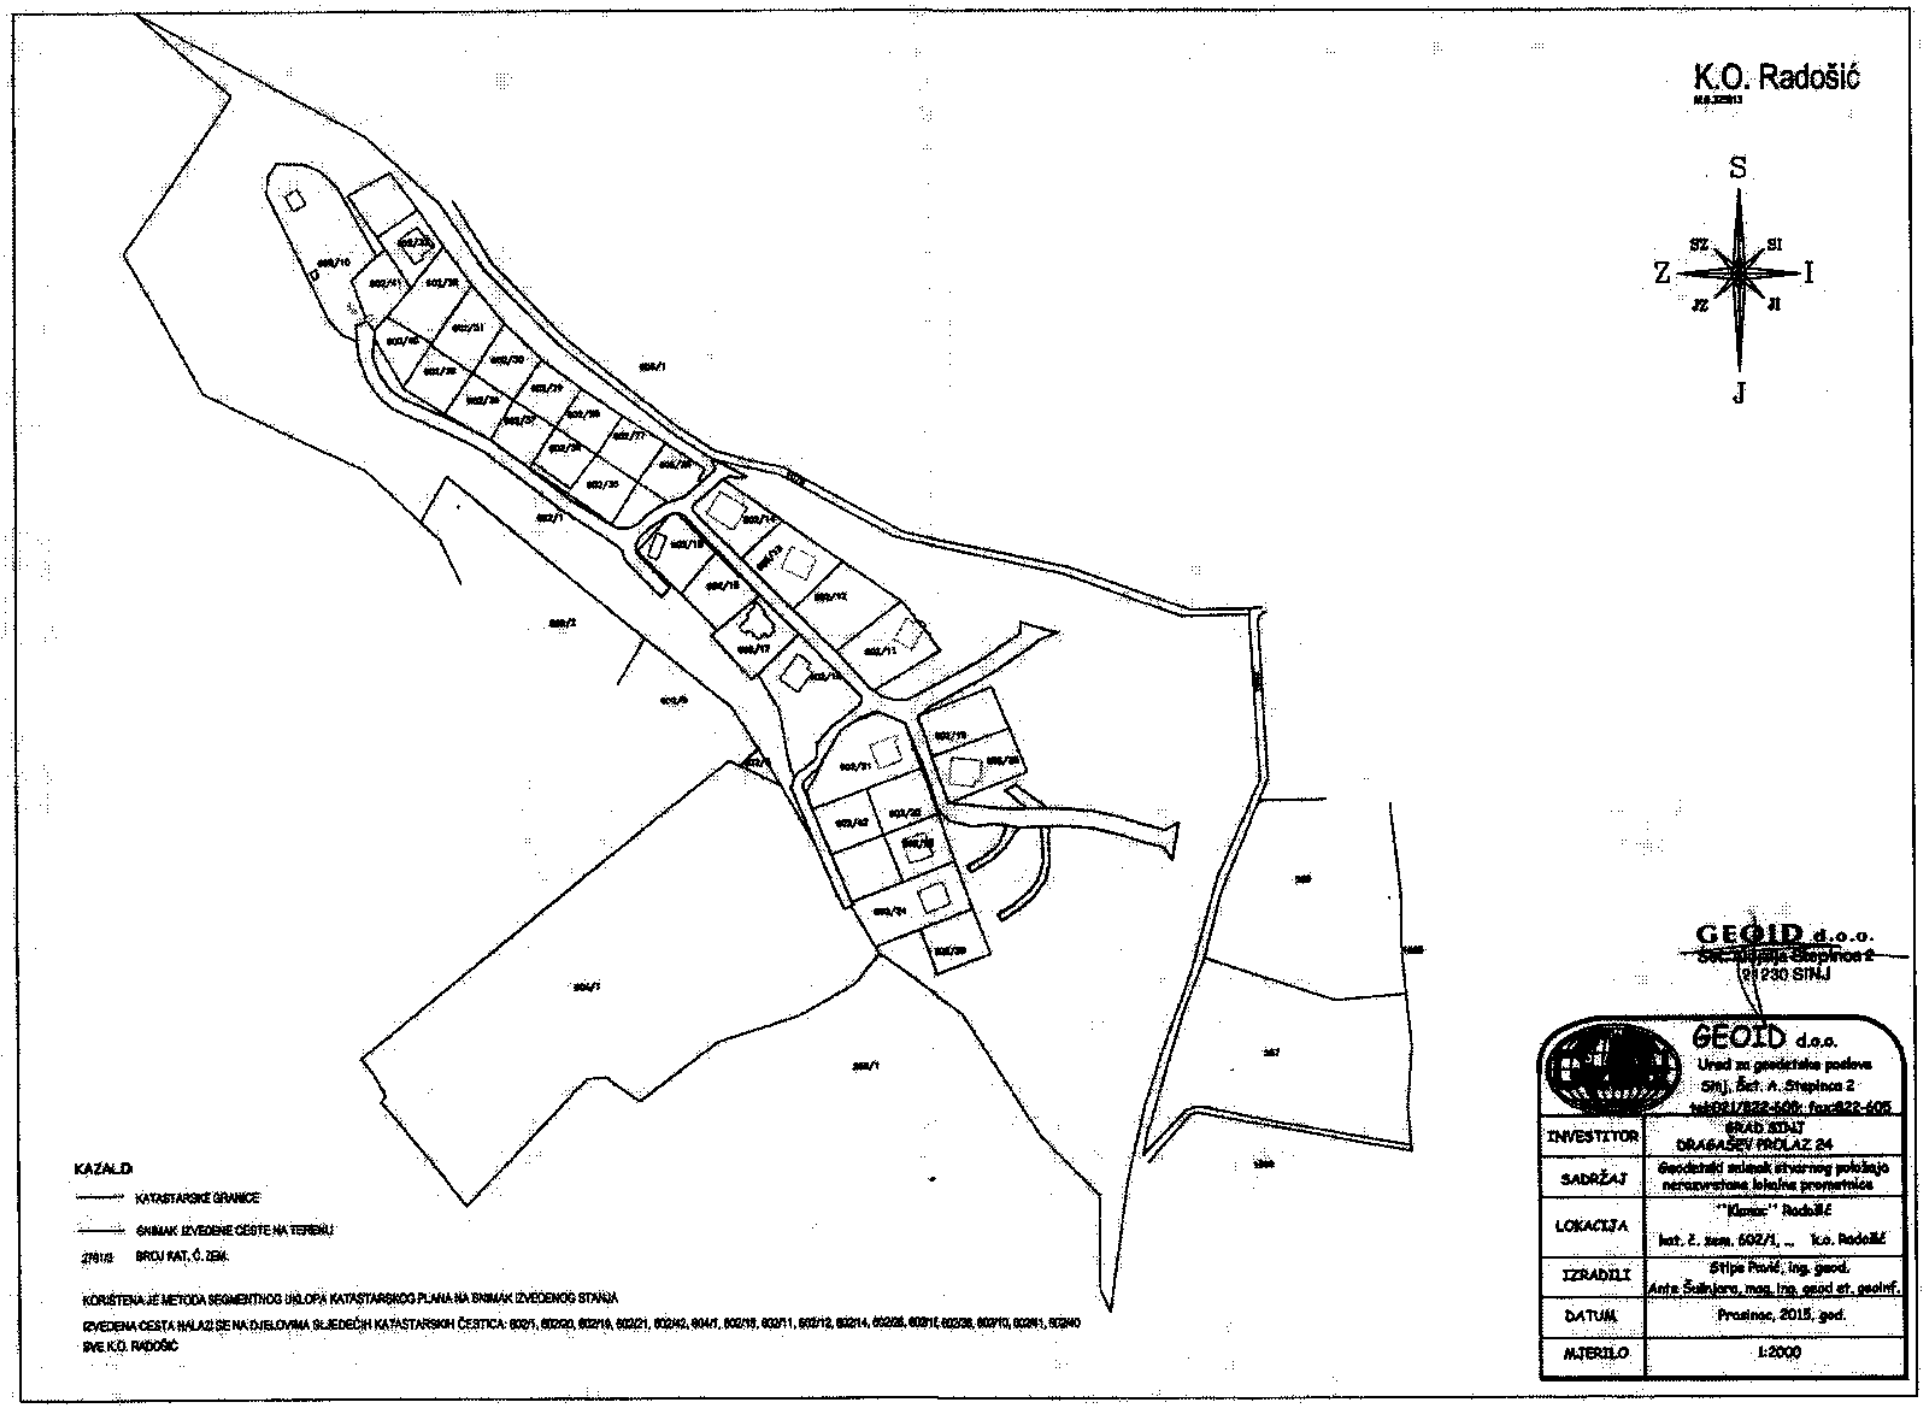


GEOID d.o.o.
Sat. Stjepana Stepinca 2
21230 SINJ

	GEOID d.o.o. Ured za geodetske poslove Sinj, Šet. A. Stepinca 2 tel:021/822-600; fax:822-605
INVESTITOR	GRAD SINJ DRAGAŠEV PROLAZ 24
SADRŽAJ	Geodetski snimak stvarnog položaja nerazvrstane lokalne prometnice
LOKACIJA	"Klanac" Radošić kat. č. zem. 602/1, ... k.o. Radošić
IZRADILI	Stipe Pavić, ing. geod. Ante Šalinjara, mag. ing. geod. et. geoinf.
DATUM	Prosinac, 2015. god.
MJERILO	1:2000




K.O. Radošić

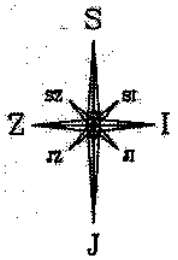

GEOID d.o.o.
Šet. Alojzija Stepinca 2
21210 SINJ

GEOID d.o.o. Ured za geodetske poslove Sinj, Šet. A. Stepinca 2 tel:021/822-605, fax:822-605	
INVESTITOR	GRAD SINJ DRAGAŠEV PROLAZ Z4
SADRŽAJ	Geodetski snimak stvarnog položaja nerazvrstane lokalne prometnice predviđene na DOP 5/11
LOKACIJA	"Klonac" Radošić kat. č. zem. 602/1, ... k.o. Radošić
IZRADILI	Stipe Pavić, ing. geod. Ante Šušnjara, mag. ing. geod. et geoinf.
DATUM	Prosinac, 2019. god.
MJERILO	1:2000

K.O. Brnaze

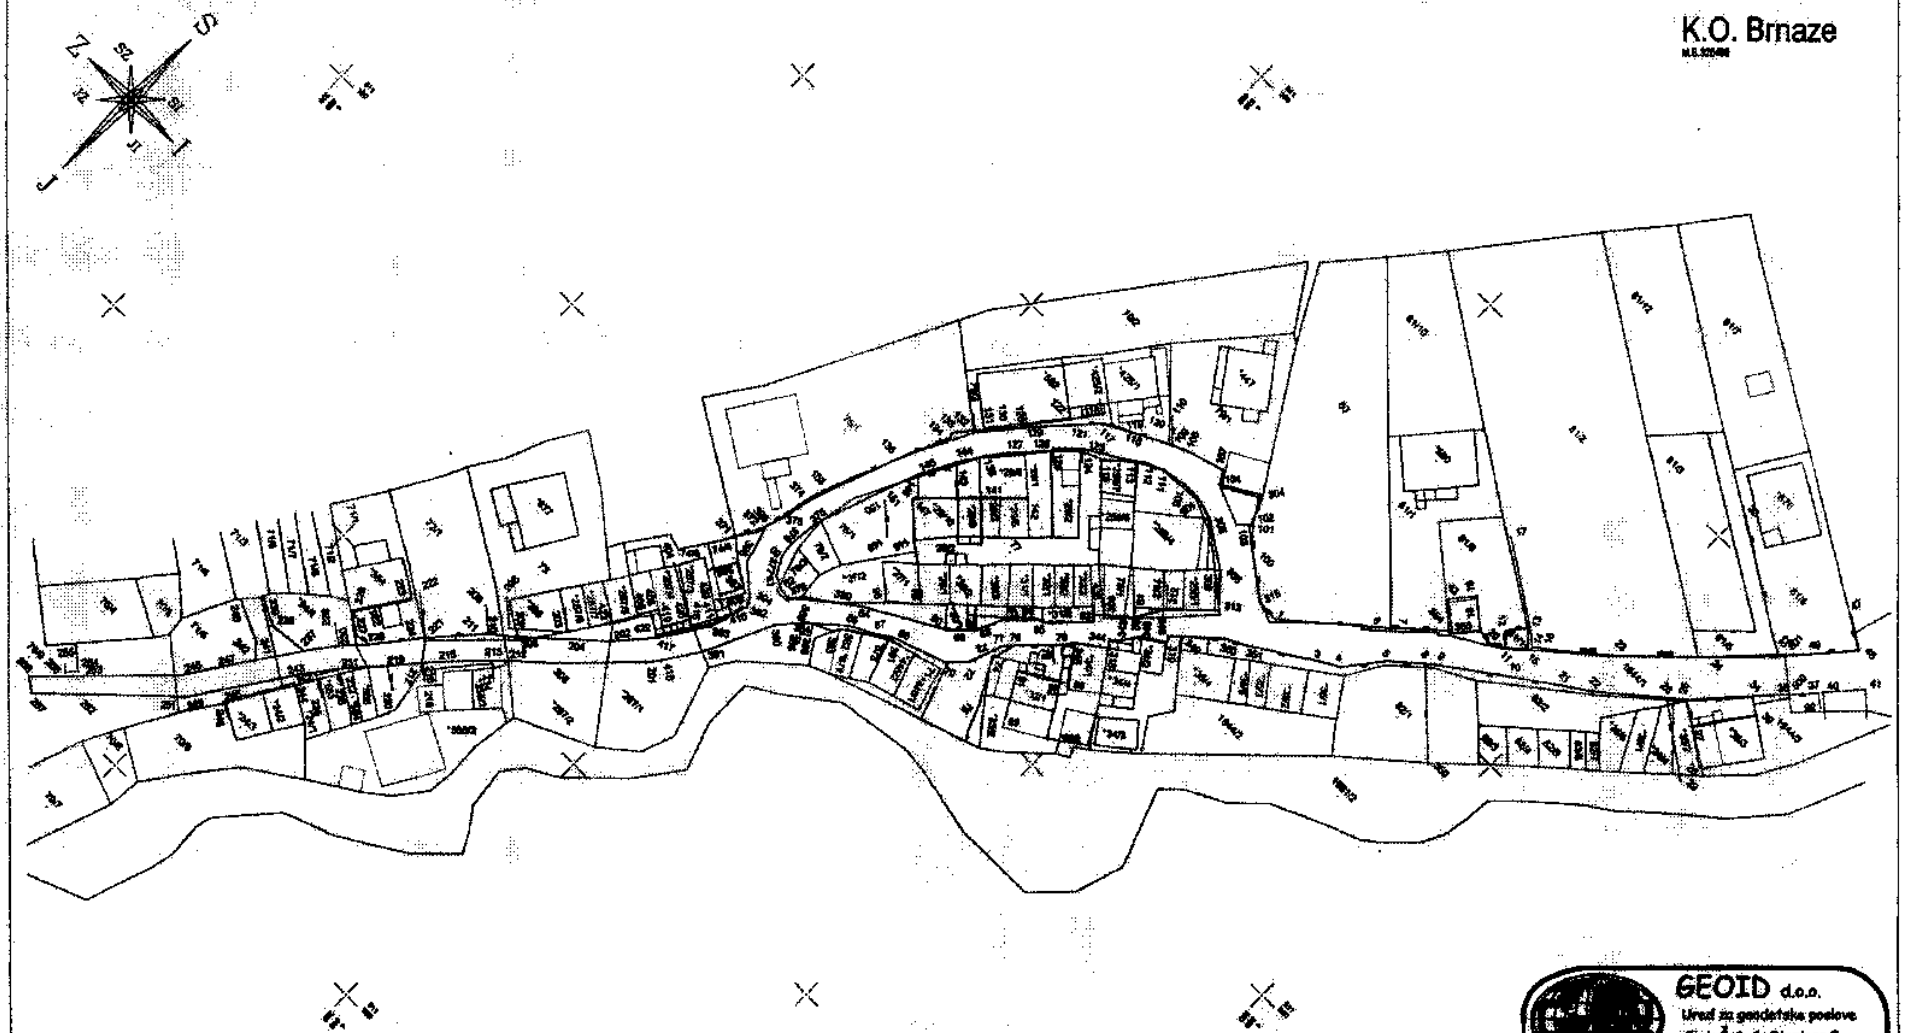

KAZALO:

——— KATASTARSKE GRANICE

——— SNIMAK IZVEDENE CESTE NA TERENU

2/915 BROJ KAT. Č. ZEM.

KORIŠTENA JE METODA PRESLOPA KATASTARSKOG PLANA NA SNIMAK IZVEDENOG STANJA

IZVEDENA CESTA NALAZI SE NA DIJELOVIMA SLIJEDEĆIH KATASTARSKIH ČESTICA: 1944/1, 61/1, 61/5, 61/1, 60, *258/1, 78/2, 79/1, *31/2, *301/1, 793, *425/1, 75/1, 75/1, 743, *287/1, *287/2, 72/1, *259/2, 71/1, *244, 71/5, 706, 1951/2 SVE K.O. BRNAZE


Ovlašteni inženjer geodezije:
Stipe Pavić, ing.geod.
Geo 897

GEOID d.o.o.
Ured za geodetske poslove
Sinj, Šet. A. Stepinca 2
tel:021/822-605; fax:822-605

INVESTITOR	GRAD SINJ DRAGAŠEV PROLAZ 24
SADRŽAJ	Geodetski snimak stvarnog položaja Dalmatinske ulice
LOKACIJA	kat. č. zem. 1944/1, ... k.o. Brnaze
IZRADILI	Stipe Pavić, ing. geod. Ante Šušnjara, mag. ing. geod et. geoinf.
DATUM	Prosinac, 2015. god.
MJERILO	1:750

K.O. Brnaze

M.B.1:2500

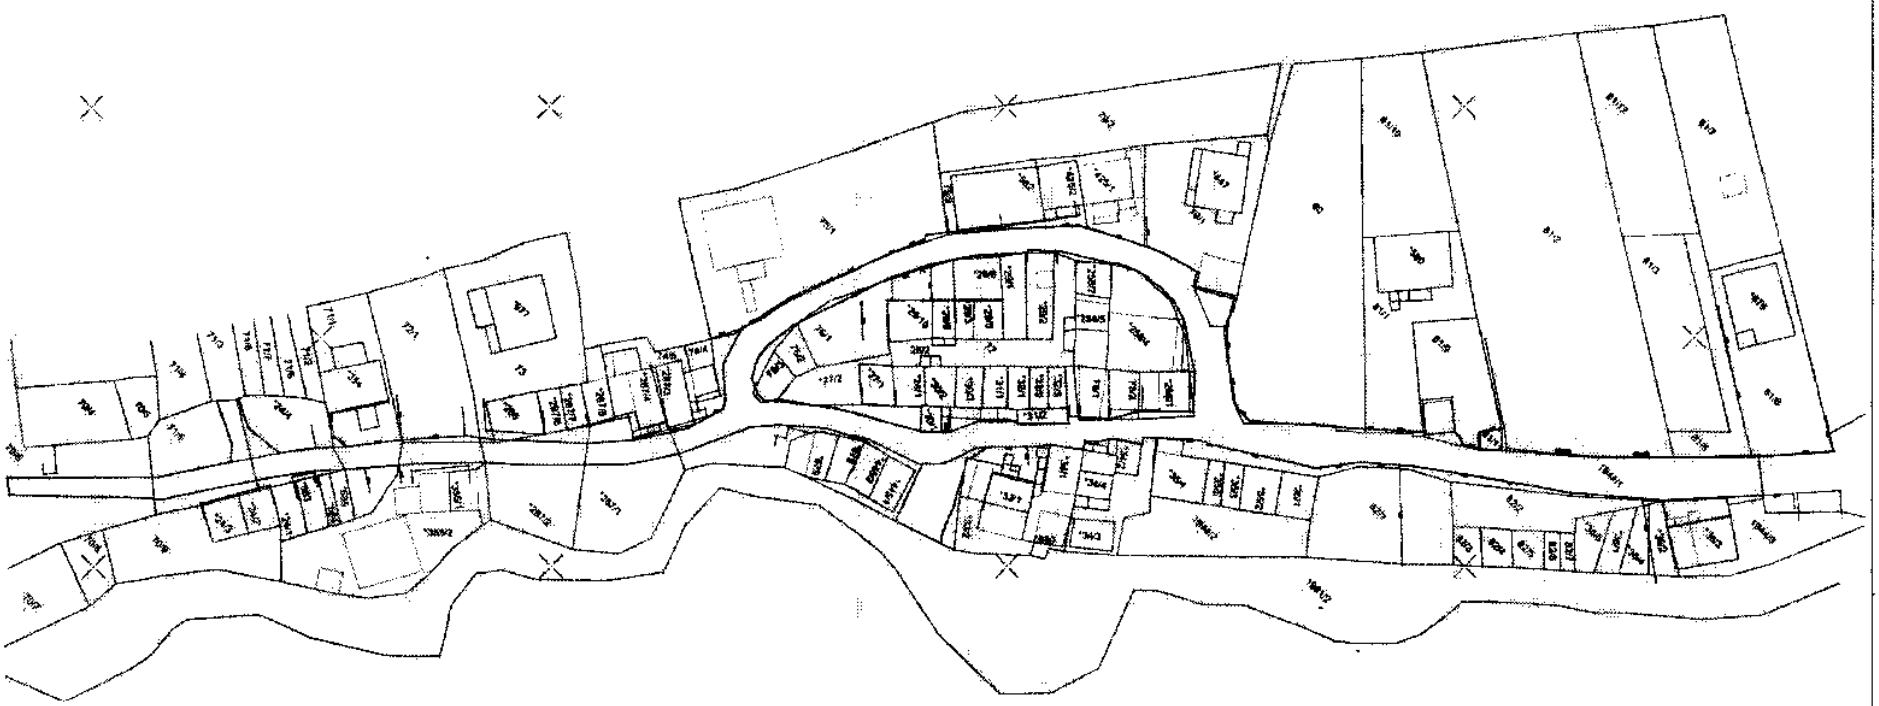

KAZALO:

- KATASTARSKE GRANICE
- SNIMAK IZVEDENE CESTE NA TERENU
- 2791/2 BROJ KAT. Č.,ZEM.

KORIŠTENA JE METODA PREKLOPA KATASTARSKOG PLANA NA SNIMAK IZVEDENOG STANJA

IZVEDENA CESTA NALAZI SE NA DIJELOVIMA SLIJEDEĆIH KATASTARSKIH ČESTICA: 1944/1, 81/11, 81/9, 81/1, 80, *258/1, 78/2, 78/1, *31/2, *301/1, 79/3, *425/1, 75/1, 78/1, 78/3, *287/1, *287/2, 72/1, *355/2, 71/1, *244, 71/5, 705, 1991/2 SVE K.O. BRNAZE

Ovlašteni inženjer geodezije:
Stipe Pavić, ing.geod.

GEOID d.o.o.
Ured za geodetske poslove
Sinj, Šet. A. Stepinca 2
tel:021/822-605; fax:822-605

INVESTITOR	GRAD SINJ DRAGAŠEV PROLAZ 24
SADRŽAJ	Geodetski snimak stvarnog položaja Dalmatinska ulica
LOKACIJA	kat. č. zem. 1944/1, ... k.o. Brnaze
IZRADILI	Stipe Pavić, ing. geod. Ante Šušnjara, mag. ing. geod et. geoinf.
DATUM	Prosinac, 2015. god.
MJERILO	1:750




Ovlašteni inženjer geodezije:
Stipe Pavić, ing.geod.

SNIMAK IZVEDENOG STANJA

GEOID d.o.o.
Ured za geodetske poslove
Sinj, Šet. A. Stepinca 2
tel:021/822-605; fax:822-605

INVESTITOR	GRAD SINJ DRAGAŠEV PROLAZ 24
SADRŽAJ	Geodetski snimak stvarnog položaja Dalmatinske ulice predviđen za DOF
LOKACIJA	kat. č. zem. 1944/1, ... k.o. Brnaze
IZRADILI	Stipe Pavić, ing. geod. Ante Šušnjara, mag. ing. geod et. geoinf.
DATUM	Prosinac, 2015. god.
MJERILO	1:750

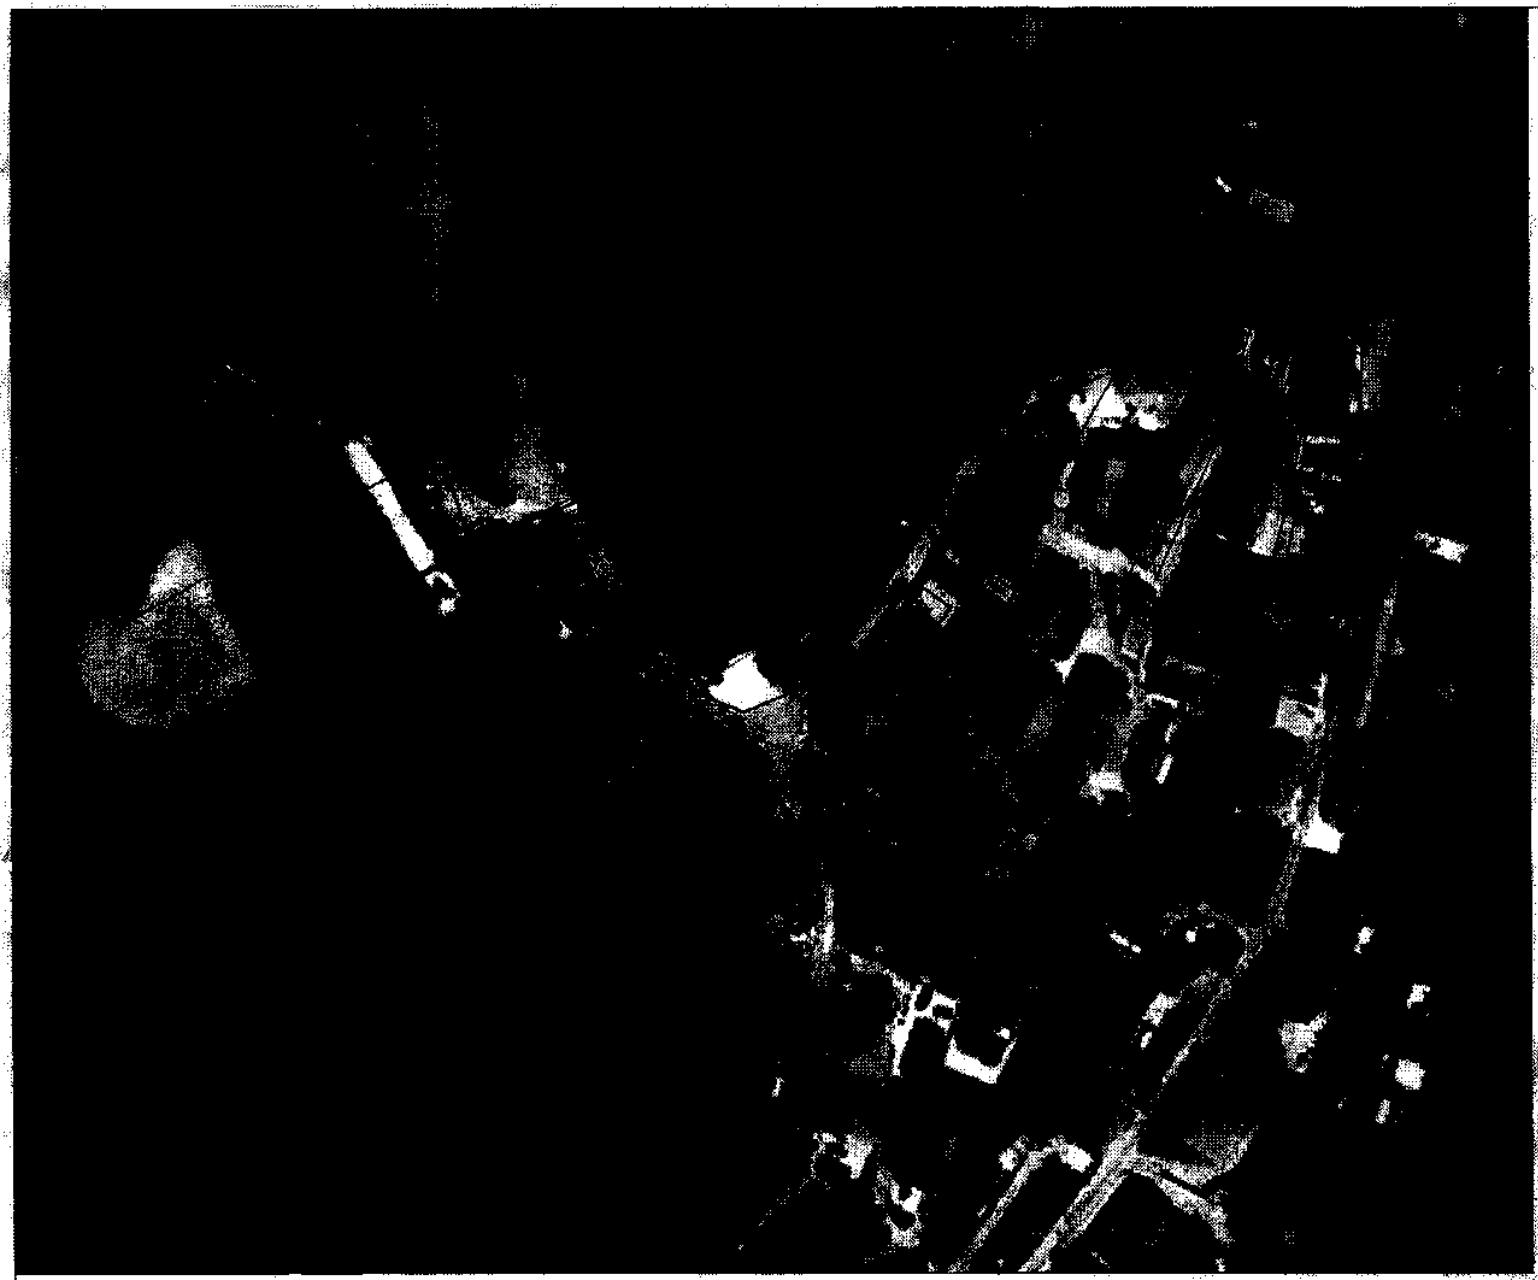

K.O. Glavice

S
SZ SI
Z I
JZ JI
J

KAZALO:

——— KATASTARSKE GRANICE

——— SNIMAK IZVEDENE CESTE NA TERENU

27/18 BROJ KAT. Č. ZEM.




GEOID d.o.o.
Šet. Alojzija Stepinca 2
21290 SINJ

KORIŠTENA JE METODA UKLOPA KATASTARSKOG PLANA NA SNIMAK IZVEDENOG STANJA

IZVEDENA CESTA NALAZI SE NA DJELOVIMA SLIJEDEĆIH KATASTARSKIH ČESTICA: 3651, 2067/1, 1950/1, 1955, 1958/3, 1965, 1976, 1973, 1975/1, 1958/3, 1958/4, 1979, 1954/4, 1952/3, 1969/1, 1965/1, 1954/5, 1958/3, SVE K.O. GLAVICE

GEOID d.o.o.
Ured za geodetske poslove
Sinj, Šet. A. Stepinca 2
tel/021/822-405, fax/822-405

INVESTITOR	GRAD SINJ DRAGAŠEV PROLAZ 24
SADRŽAJ	Geodetski snimak stvarnog položaja rekonstruirane lokalne prometnice predložene na DOF 5/11
LOKACIJA	Janjči, Glavice kat. Č. zem. 3651, ... k.o. Glavice
IZRADILI	Stipe Pavić, ing. geod. Ante Šuškjaro, mag. ing. geod. st. geoinf.
DATUM	Prosinac, 2015. god.
MJERILO	1:1000

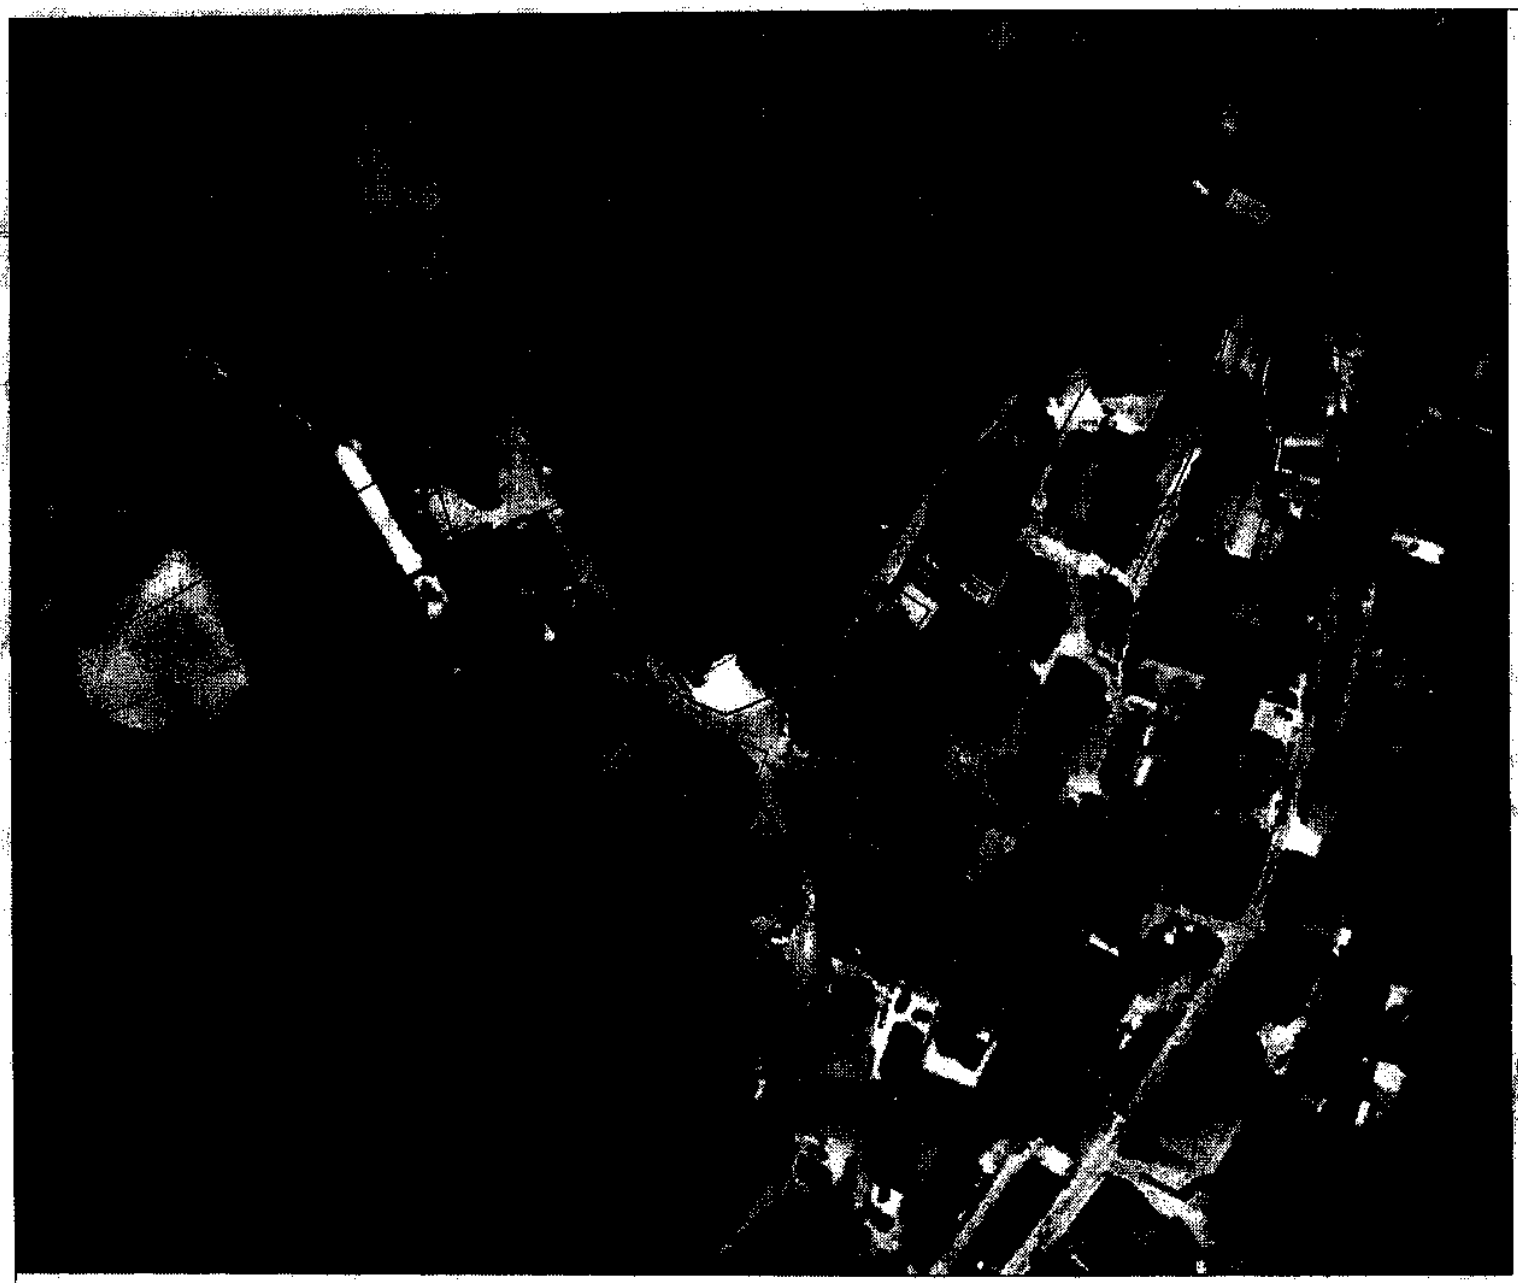

KORI:TENA JE ME ODA UKL(KATAS: RSKOG PLANA NA SNIMAK IZVEDENOG STANJA

IZVEDENA CESTA ALAZI SE I DJELOVI A SLIJEDEĆIH KATASTARSKIH ČESTICA: 3681, 2087/1, 1960/1, 1966, 1958/3, 1966, 1978, 1973, 1975/1, 1966/3, 1958/4, 1979, 1954/4, 1962/3, 1969/1, 1968/1, 1964/5, 1966/3, SVE K.O. GLAVICE

K.O. Glavice

S

SZ SI

Z I

JZ JI

J

KAZALO:

KATASTARSKE GRANICE


SNIMAK IZVEDENE CESTE NA TERENU

2751/2 BROJ KAT. Č. ZEM.



GEOID d.o.o.
Šet. Alojzija Stepinca 2
53290 SINJ

GEOID d.o.o. Ured za geodetske poslove Stj. Šet. A. Stepinca 2 tel/fax 022-605, fax 022-605	
INVESTITOR	GRAD SINJ DRAGAŠEV PROLAZ 24
SADRŽAJ	Geodetski snimak stvarnog položaja nerazvrstane lokalne prometnice predviđen na DOF 6/11
LOKACIJA	Jenjići, Glavice kat. č. zem. 3681, ... k.o. Glavice
IZRADILI	Stipe Pavić, ing. geod. Ante Šaljiara, mag. ing. geod et. geoinf.
DATUM	Prološac, 2015. god.
MJERILO	1:1000

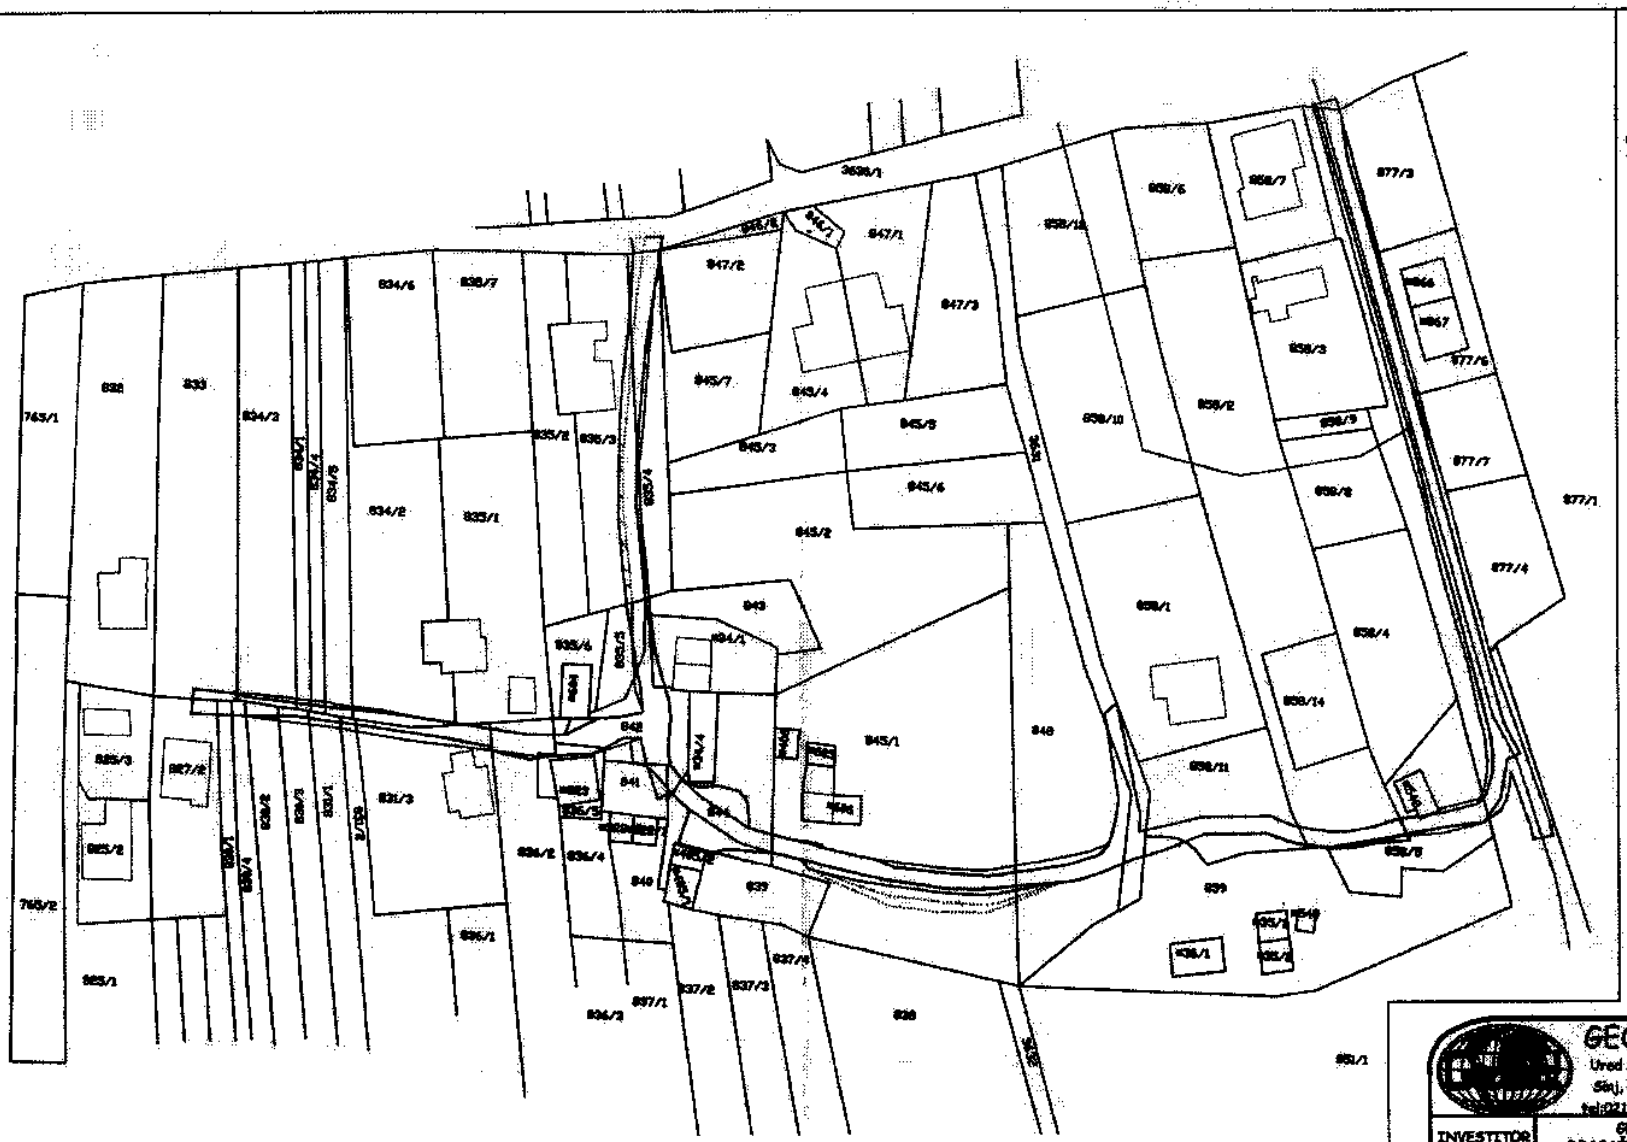

KAZALO


- KATASTARSKE GRANICE
- GRANICA SEGMENTNOG UKLOPA
- SNIMAK IZVEDENOG ASFALTA NA TERENU
- OBUPAVATI PROMETNICE

279/3 BROJ KAT. Č. ZEM.

KORIŠTENA JE METODA SEGMENTNOG UKLOPA KATASTARSKOG PLANA NA SNIMAK TERENA

IZVEDENA CESTA NALAZI SE NA DIJELOVIMA SLIJEDEĆIH KATASTARSKIH ČESTICA: 8722, 830/1, 830/4, 830/2, 831/1, 831/2, 851/3, 833, 834/3, 834/1, 834/4, 834/5, 834/2, 855/1, 835/2, 836/5, 842, 841, 835/5, 834/1, 843, 835/4, 825/3, 847/2, 846/7, 3930/1, 841, 844, *4092, 839, 845/1, 848, 851, 868/11 868, 868/2, 868/5, *568, 851/1, 877/4, 877/7, 877/6, 877/3 SVE K.O. GLAVICE

GEOID d.o.o.
Šet. Alojzija Stepinca 2
21230 SINJ

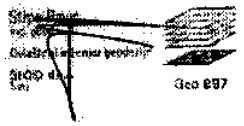

GEOID d.o.o.
Ured za geodetske poslove
Sinj, Šet. A. Stepinca 2
tel:021/822-605; fax:822-605

INVESTITOR	GRAD SINJ DRAGAŠEV PROLAZ 24
SADRŽAJ	Geodetski snimak stvarnog položaja prometnice u naselju Ljubitovići i Mostić
LOKACIJA	kat. č. zem. 1944/1, ... k.o. Glavice
IZRADILI	Stipa Pavić, ing. geod. Ante Šušnjara, mag. ing. geod. et. geoinf.
DATUM	Travanj, 2018. god.
MJERILO	1:1000



S
SZ SI
Z I
JZ JI
J

KAZALO:

- KATASTARSKE GRANICE
- GRANICA SEGMENTNOG UKLOPA
- ŠNIMAK IZVEDENOG ASFALTA NA TERENU
- OBUHVAT PROMETNICE

219/10 BROJ KAT. Č. ZEM.

KORIŠTENA JE METODA SEGMENTNOG UKLOPA KATASTARSKOG PLANA NA SNIMAK TERENA


GEOID d.o.o.
Šet. Alojzija Stepinca 2
21230 SINJ

Stipe Pavić
ing. geod.
Ovlašteni inženjer geodezije
GEOID d.o.o.
Sinj

Dana: 6.17

GEOID d.o.o.
Ured za geodetske poslove
Sinj, Šet. A. Stepinca 2
tel:021/822-605; fax:822-605

INVESTITOR	GRAD SINJ DRAGAŠEV PROLAZ 24
SADRŽAJ	Geodetski snimak stvarnog položaja prometnice u zaseocima Ljubenići i Mamići
LOKACIJA	kat. č. zem. 1944/1, ... k.o. Glavice
IZRADILI	Stipe Pavić, ing. geod. Ante Šuljara, mag. ing. geod. et. geoinf.
DATUM	Travanj, 2018. god.
MJERILO	1:1000